Coupe longitudinale.

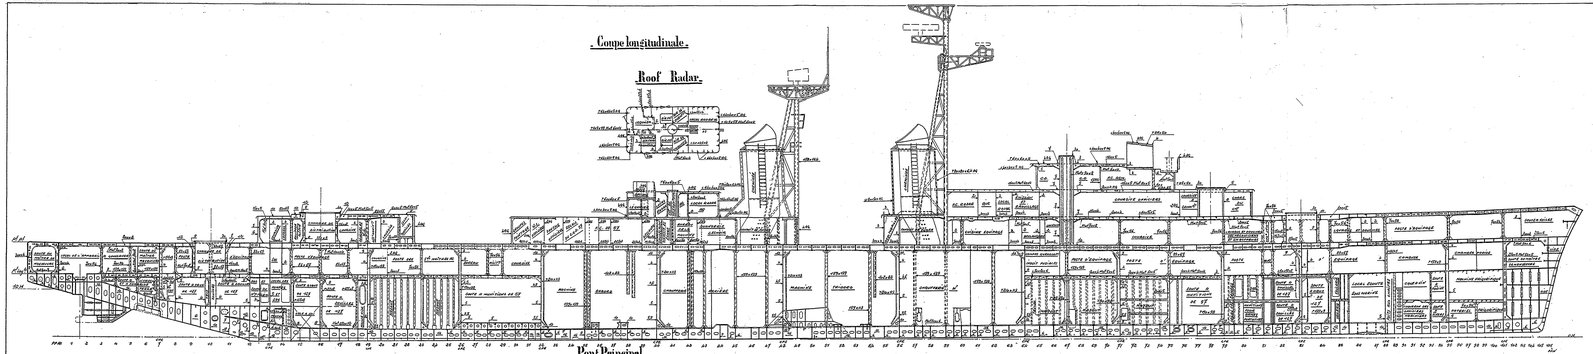

Roof Radar.

Pont Principal.

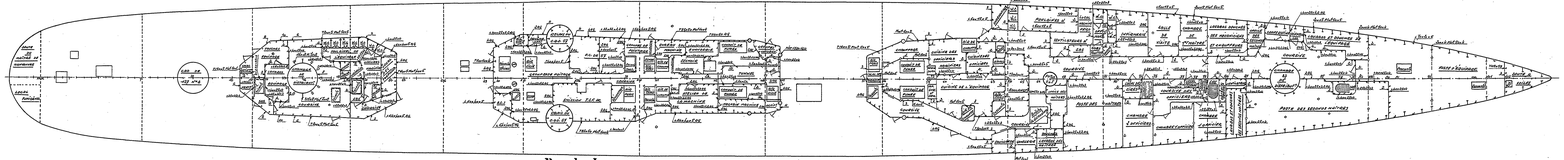

Pont des Logements.

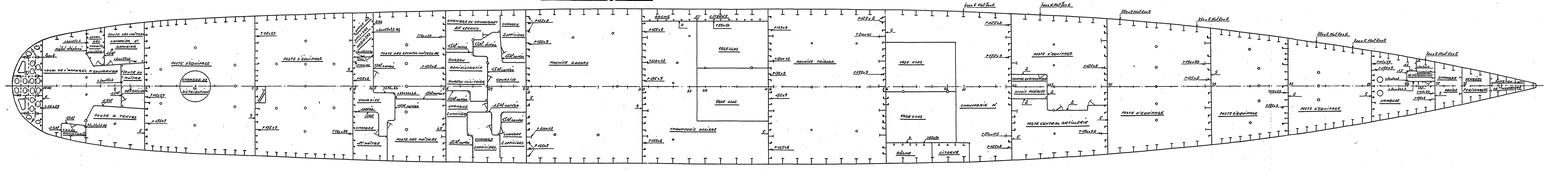

Coupe à la Flottaison.

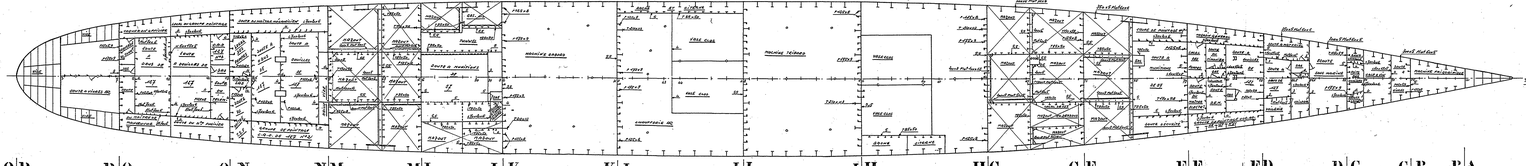

Q|P P|O O|N N|M M|L L|K K|J J|I I|H H|G G|F F|E E|D D|C C|B B|A

Passerelle Supérieure.

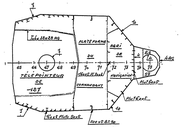

Passerelle inférieure.

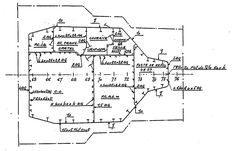

Roof de la Teuque.

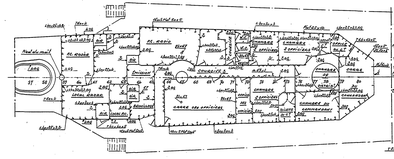

Coupe sous les Plateformes.

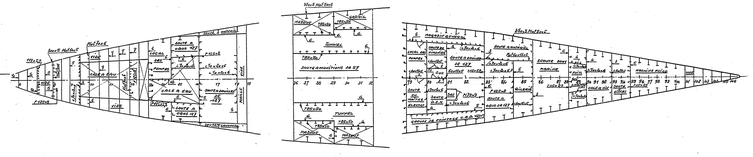

Coupe au C 77.

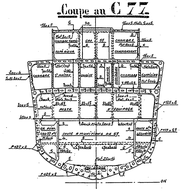

Coupe au C 20.

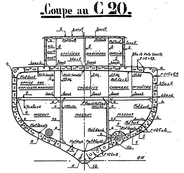

Coupe au C 57.

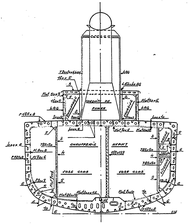

Coupe au C 31.

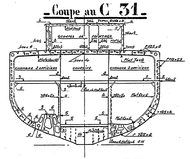

Coupe au C 37.

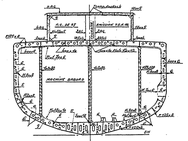

Coupe au C67.

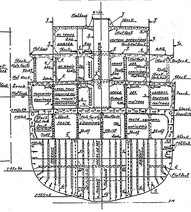

Coupe au C 87.

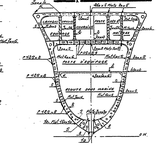

Escorteurs d'Escadre
TYPE SURCOUF

Construits à LORIENT
sur les plans du Service Technique des Constructions et Armes Navales

2ème Tranche

COUPES D'ÉCHANTILLONNAGE

COUPES LONGITUDINALE HORIZONTALES et TRANSVERSALES

Conforme à l'exécution
à la date du ... 1957

Échelle : 1/100

L'Ingénieur en Chef
du Génie Maritime *Picard*
Chef de la Section des Const^ns Neuves

L'Ingénieur Général
du Génie Maritime *Caillebo*
Directeur des Constructions et Armes Navales